


DESENHOS A CONSULTAR	
DESENHADO	REFERÊNCIA
Loje à cota 15,40	100-DC-9011887
Cortes	100-DC-9011900
	100-DC-9011903
	100-DC-9012217

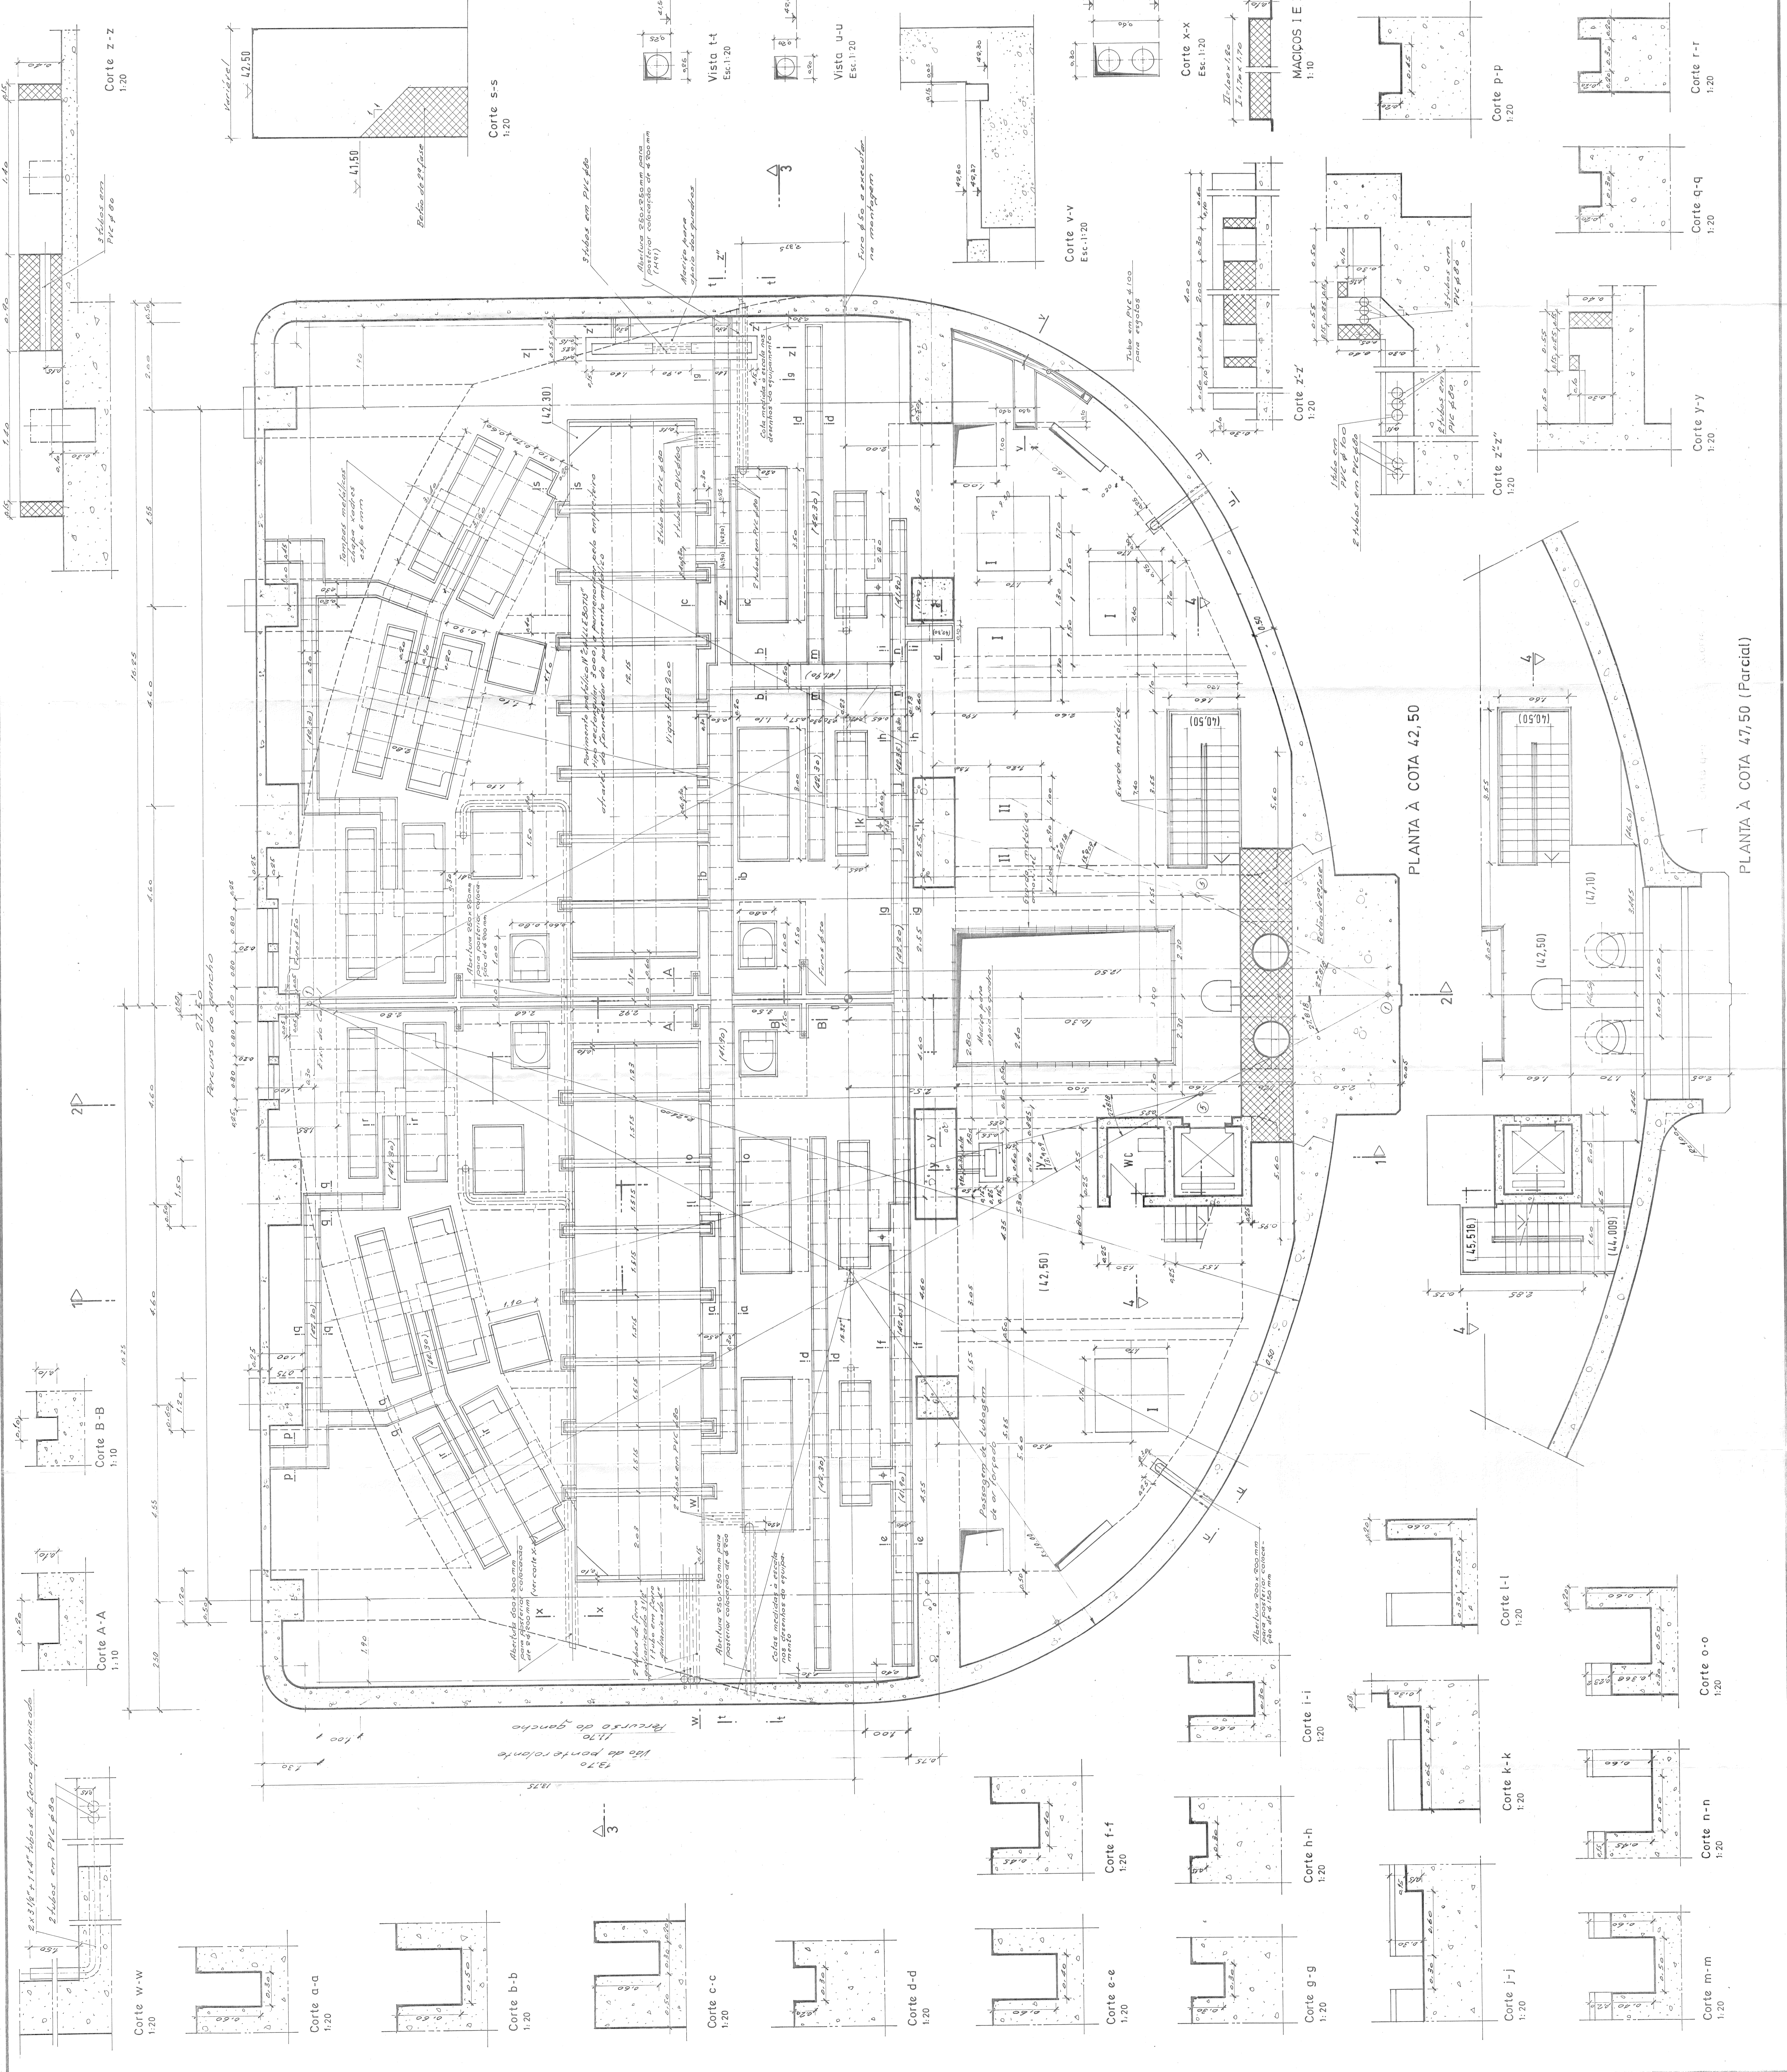

SISTEMAS DE COORDENADAS	
100-DC-9011887	100-DC-9011900
100-DC-9011903	100-DC-9012217

NOTAS

1- LER O PROJETO COM ATENÇÃO ÀS NOTAS E ESPECIFICAÇÕES.


COMO CONSTRUÍDO


94.05.15	Início de obra	17/03/11
91.07.01	Aberturas	17/03/11
91.08.20	Aberturas	17/03/11
91.05.12	Mecão e outros	17/03/11
91.05.11	Cabine	17/03/11
91.05.05	Móveis, colunas, labores e outros	17/03/11
91.05.02	Escada e vãos	17/03/11
91.03.38	VÁRIAS	17/03/11
91.03.27	VÁRIAS	17/03/11
91.03.14	VÁRIAS	17/03/11
91.03.02	VÁRIAS	17/03/11
91.03.01	VÁRIAS	17/03/11

CENTRAL TERMOELÉTRICA DO PICO	
SISTEMA DE ABASTECIMENTO DE ÁGUA BRUTA	
TORRE DE CAPTAÇÃO E ELEVÇÃO	
PLANTAS À COTA 42,50 E 47,50	
UPA-01	
HIDROTECNICA PORTUGUESA	
LISBOA	
TEL: 21 571103	
55391 M	