


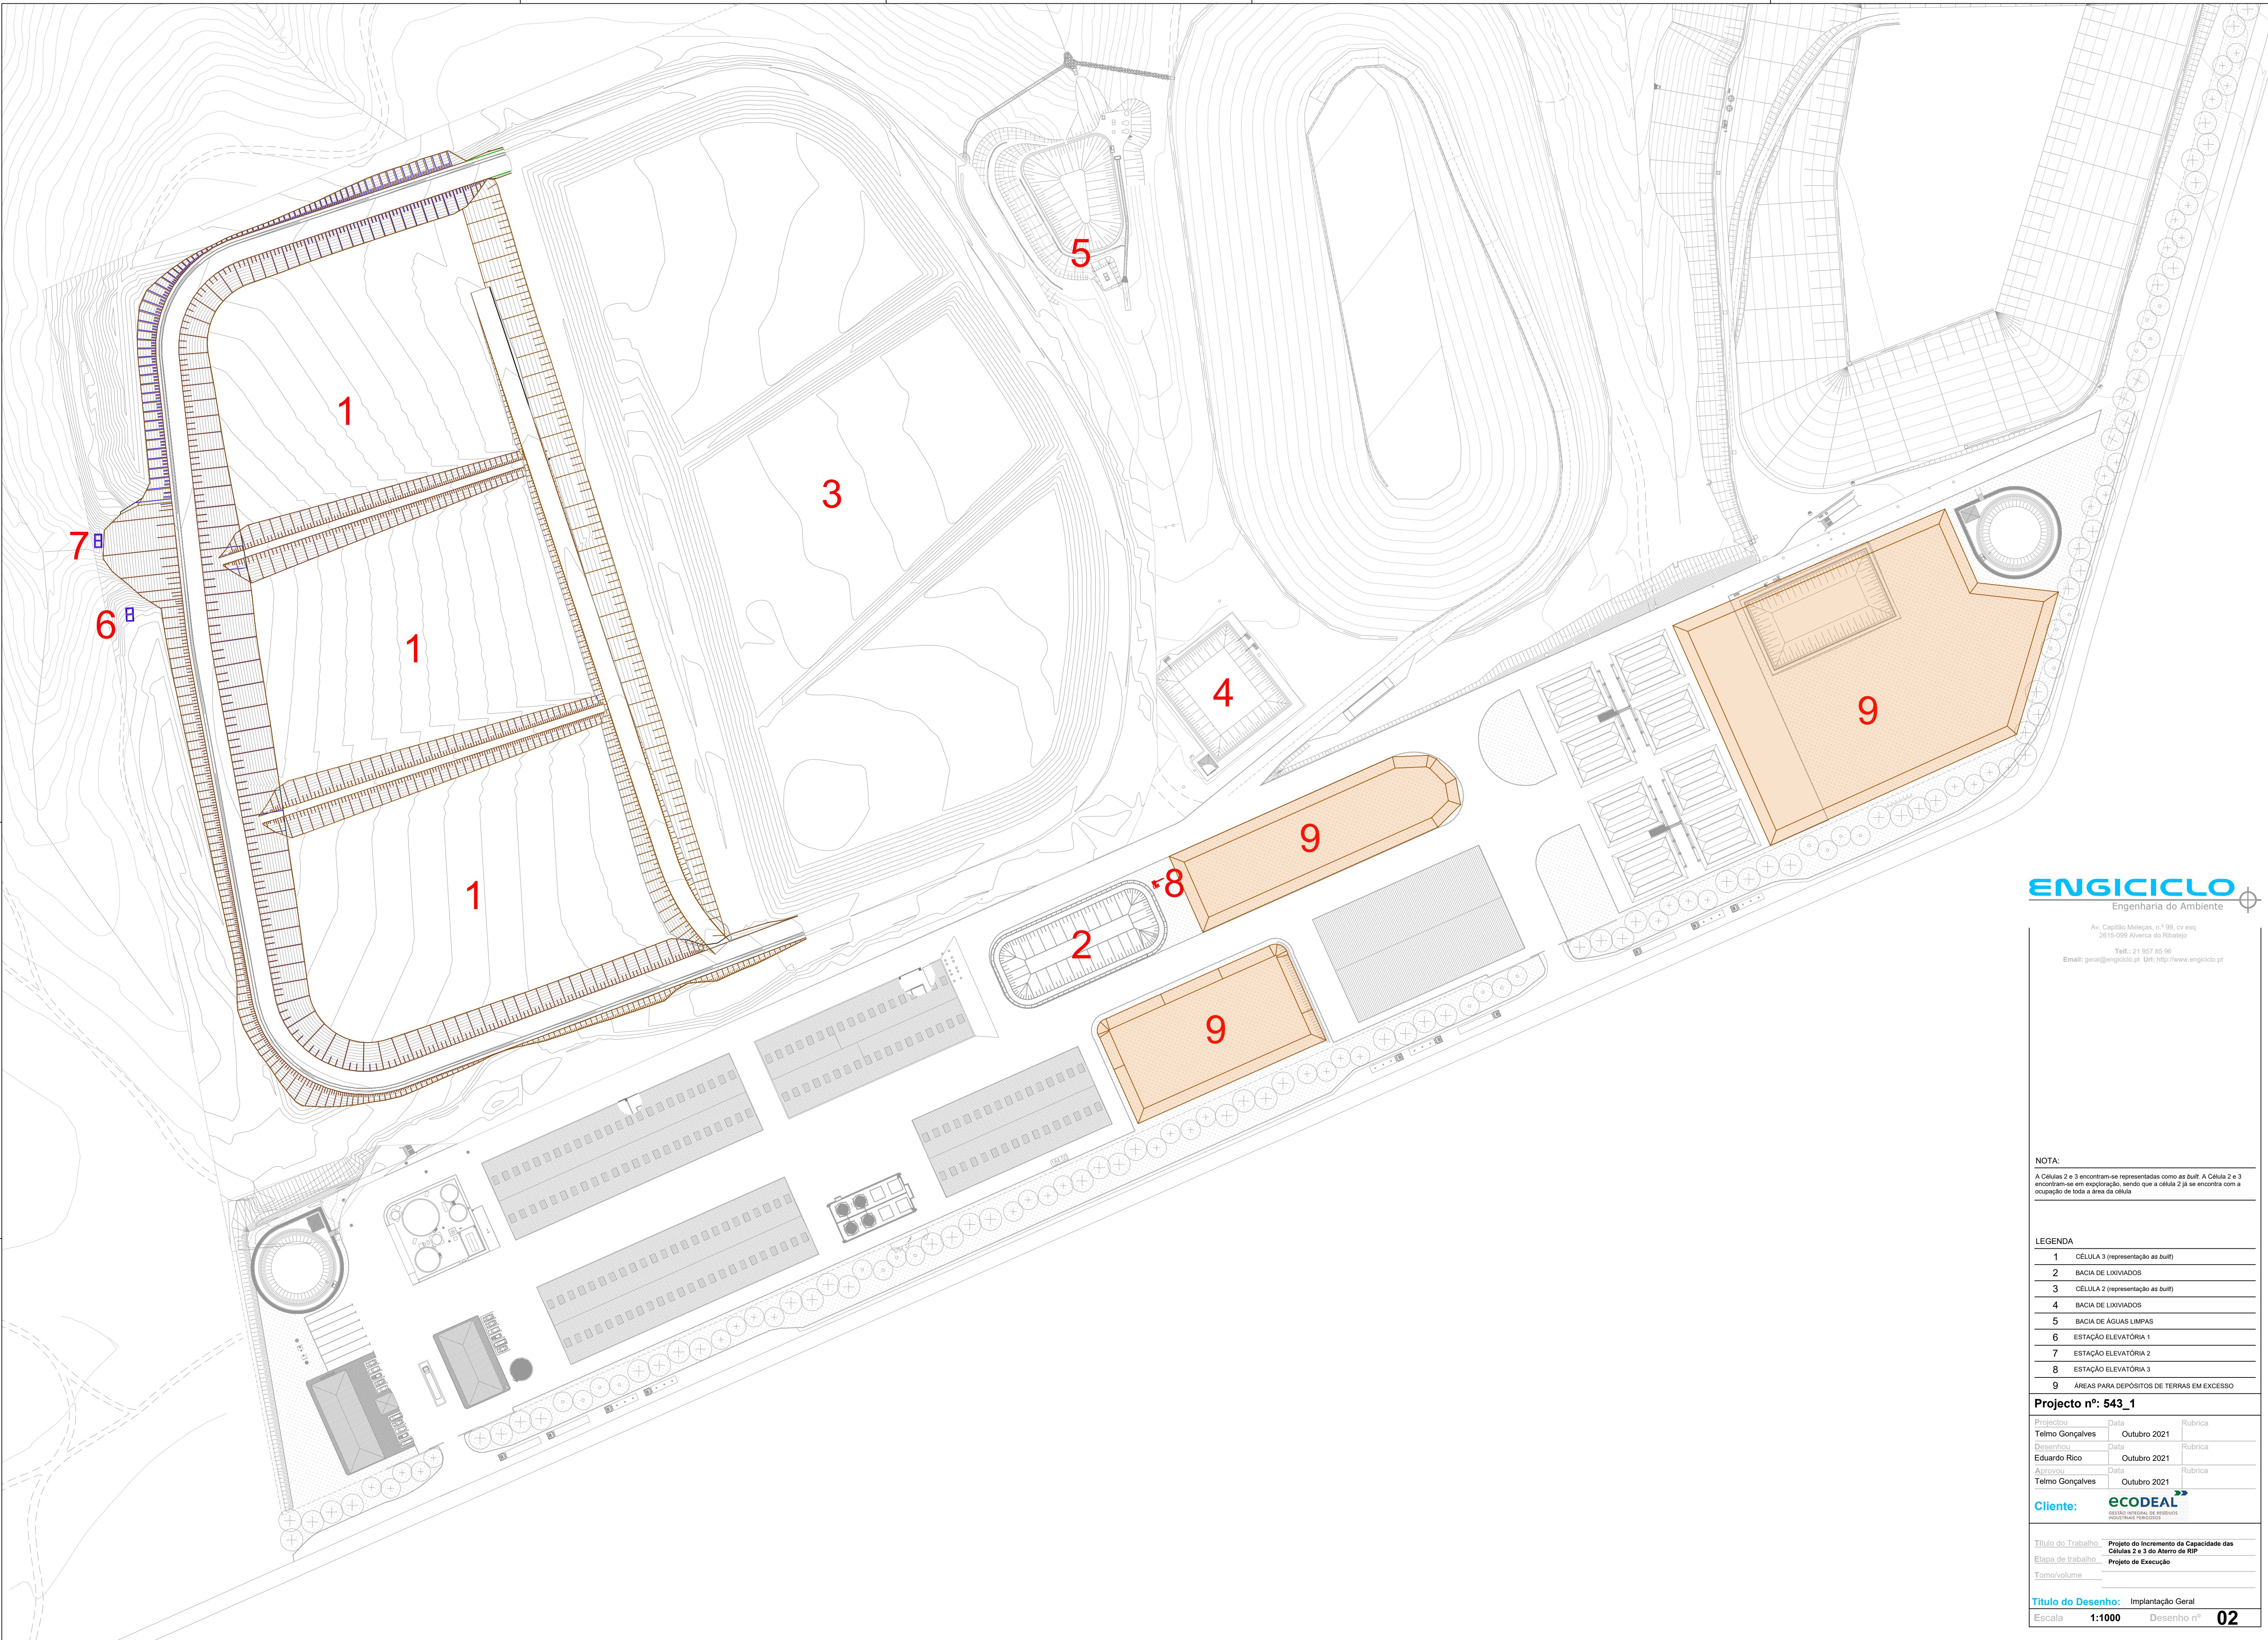

NOTA:

A Células 2 e 3 encontram-se representadas como as built. A Célula 2 e 3 encontram-se em exploração, sendo que a célula 2 já se encontra com a ocupação de toda a área da célula

LEGENDA

1	CÉLULA 3 (representação as built)
2	BACIA DE LIXIVIADOS
3	CÉLULA 2 (representação as built)
4	BACIA DE LIXIVIADOS
5	BACIA DE ÁGUAS LIMPAS
6	ESTAÇÃO ELEVATÓRIA 1
7	ESTAÇÃO ELEVATÓRIA 2
8	ESTAÇÃO ELEVATÓRIA 3
9	ÁREAS PARA DEPÓSITOS DE TERRAS EM EXCESSO

Projecto nº: 543_1

Projectou	Data	Rubrica
Teimo Gonçalves	Outubro 2021	
Desenhou	Data	Rubrica
Eduardo Rico	Outubro 2021	
Aprovou	Data	Rubrica
Teimo Gonçalves	Outubro 2021	

Ciente: **ecodeal**
GESTÃO NACIONAL DE RESÍDUOS
INDUSTRIAIS PERIGOSOS

Título do Trabalho: Projeto de Incremento da Capacidade das

Etapas de trabalho: Células 2 e 3 do Aterro de RIP

Tomo/volume

Título do Desenho: Implantação Geral

Escala 1:1000 **Desenho nº** 02