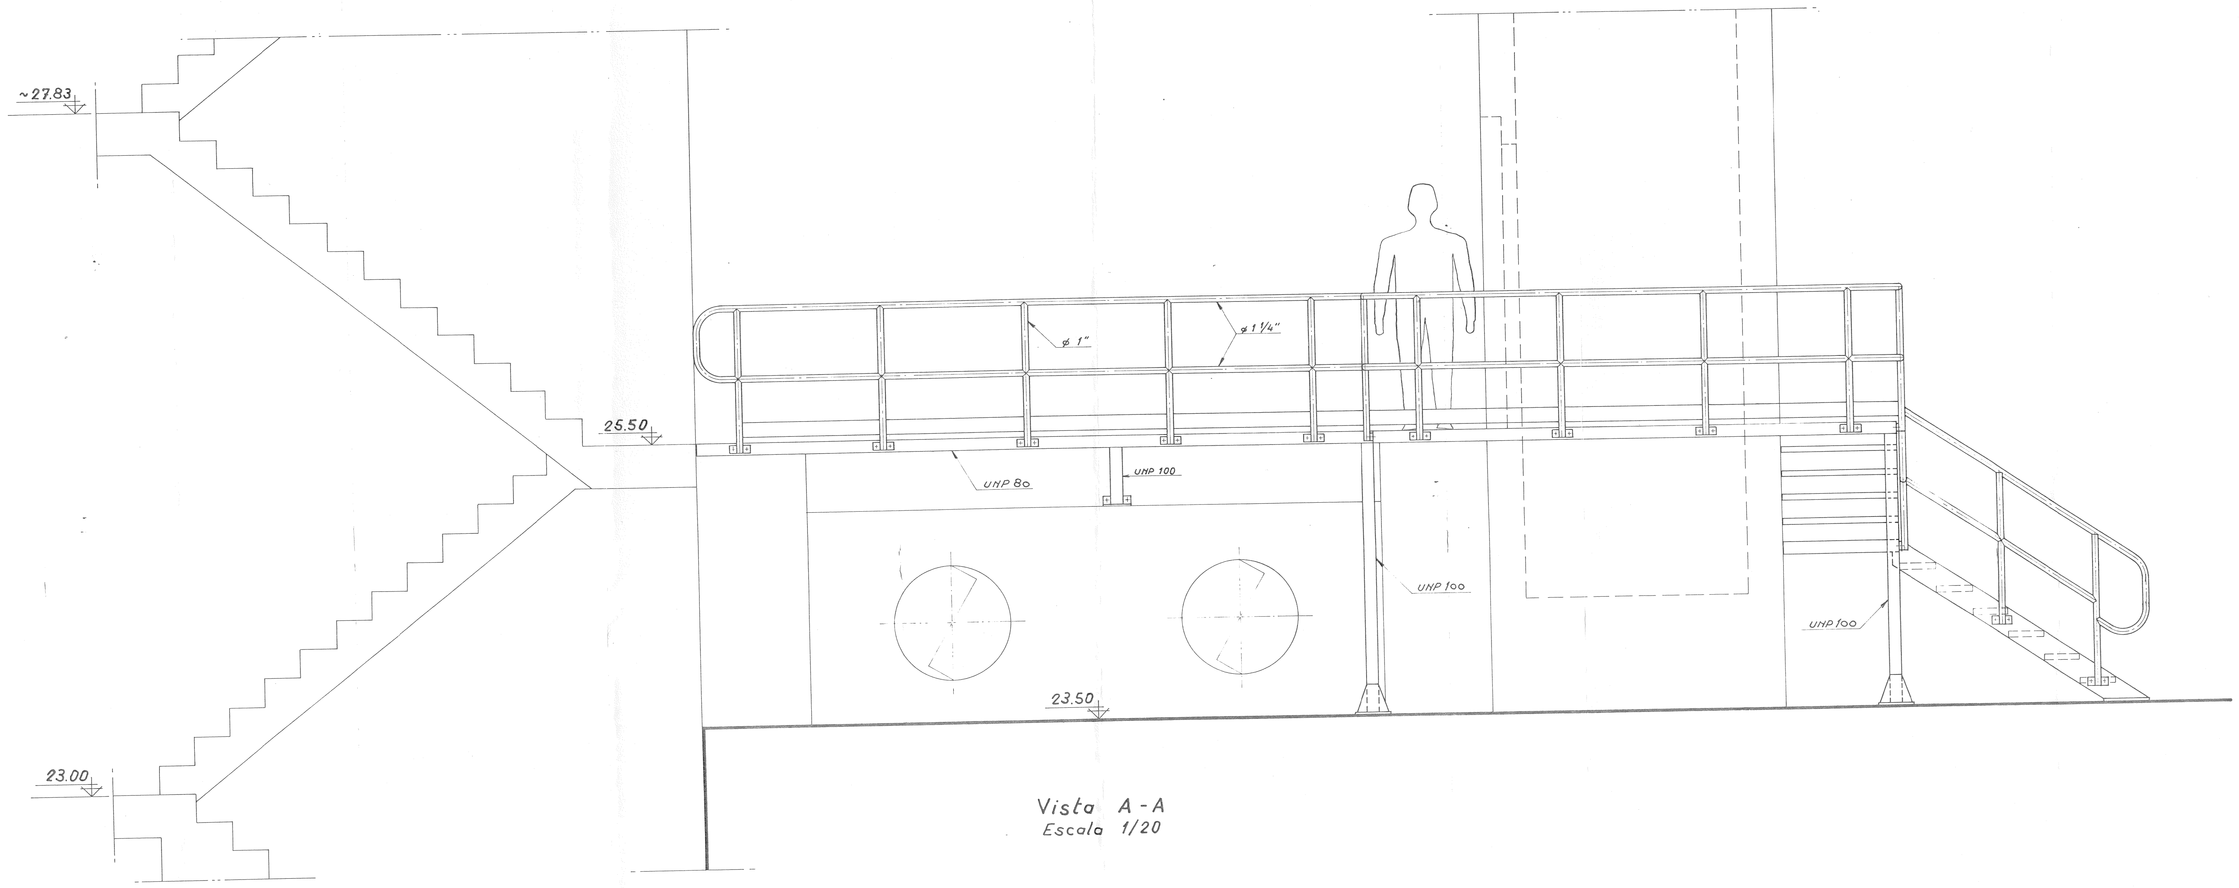

Vista A-A
Escala 1/20

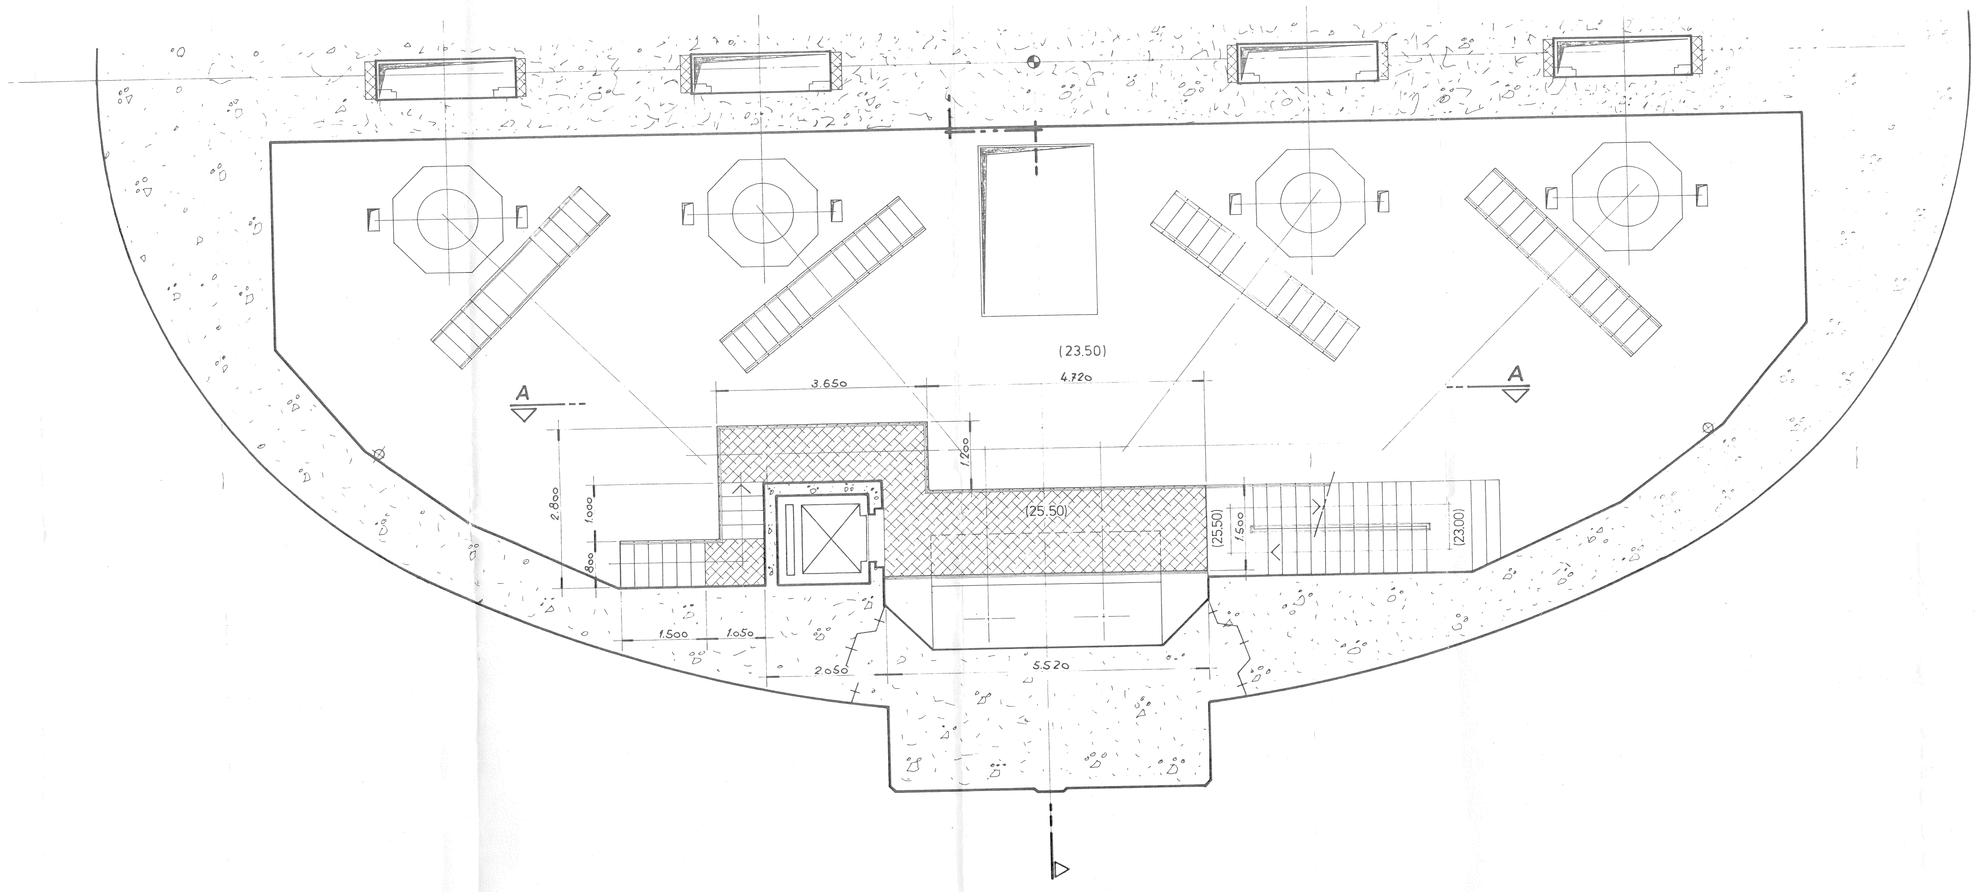

Planta
Escala 1/50

DESENHOS A CONSULTAR

DESIGNAÇÃO	Nº DE DESENHO
	110872

LAV. EDP 0426 5683	APROVADO PELA
REF. EDP 100 DI 92R 7480	COMUNICAÇÃO EDP 110872
REVISÃO A	DE

sitel
SOCIEDADE INSTALADORA DE TELECOMUNICAÇÕES E ELECTROMECÂNICA
AS BUILT Data 92/09/04

REVISÃO	DESCRIÇÃO	DATA	DES	PROJ
A	ACTUALIZAÇÃO GERAL	92-09-04		

92.07.02	OBRA: EDP/CENTRAL TERMOELÉCTRICA DO PÊGO
ESCALA: 1/20 1/50	DESIGNAÇÃO: LOTE M91 - EQUIPAMENTO ELECTROMECÂNICO DA INSTALAÇÃO DE CAPTAÇÃO E ADUÇÃO DE ÁGUA BRUTA PLATAFORMA À COTA 25.50
CONSORSIO: EFACEC sitel	DESENHO Nº: 323 FM 90 - 036
	A
	323.FM.90-036